


ul. Szprotawska

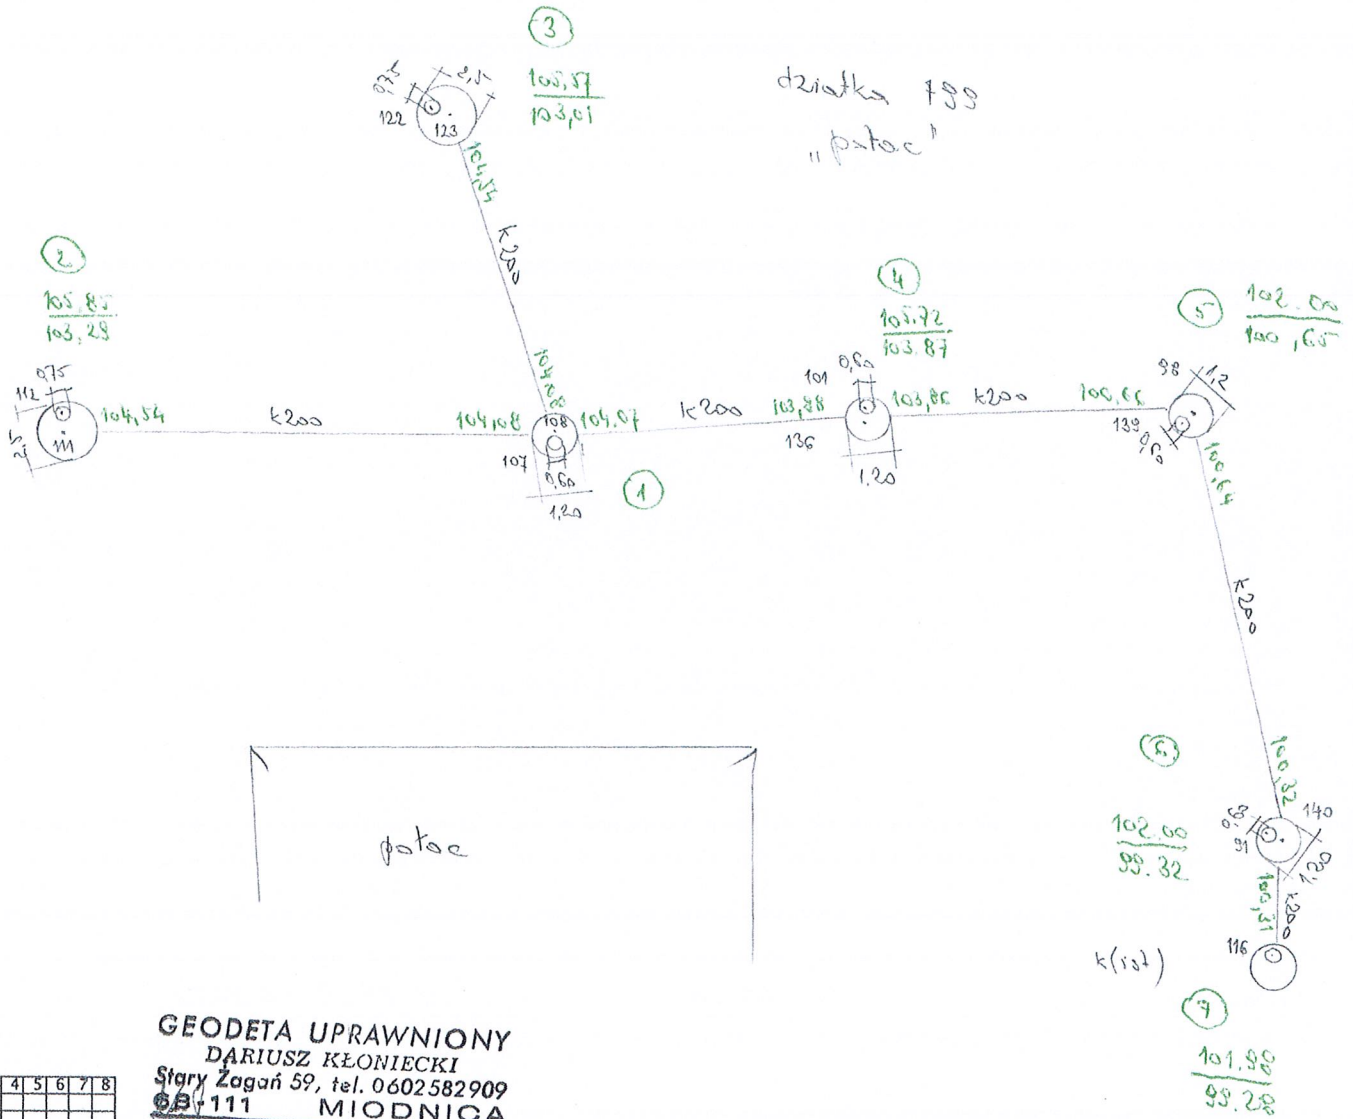

GEODETA UPRAWNIONY
DARIUSZ KLONIECKI
 Stary Żagań 59, tel. 0602582909
68-111 MIODNICA
 Nr upr. 9412 Regon 970132590

	1	2	3	4	5	6	7	8
A								
B								
C								
D								
E								

Nazwa lub symbol obiektu: działka 799 (park)			Rodzaj pracy: pomiar powykonawczy sieci wod-kan, Kanalizacji ENN	
	Data	Imię i nazwisko (wykonawcy) Podpis	województwo lubuskie	Usługi geodezyjne i Kartograficzne Dariusz Kłoniecki Stary Żagań 59 68-111 Miodnica G. 6640.366.2018
Pomierzył	18.05 2018	Dariusz Kłoniecki	powiat żagański	
Skartował	05.07 2018	Dariusz Kłoniecki	Miasto Żagań	Szkic polowy 1
Sprawdził			ul. Szprotawska	Arkusz 441.144.1731


1265
b/m

deptak
1272
b/m

ul. Szprotawska




teraz szkic
nr 3

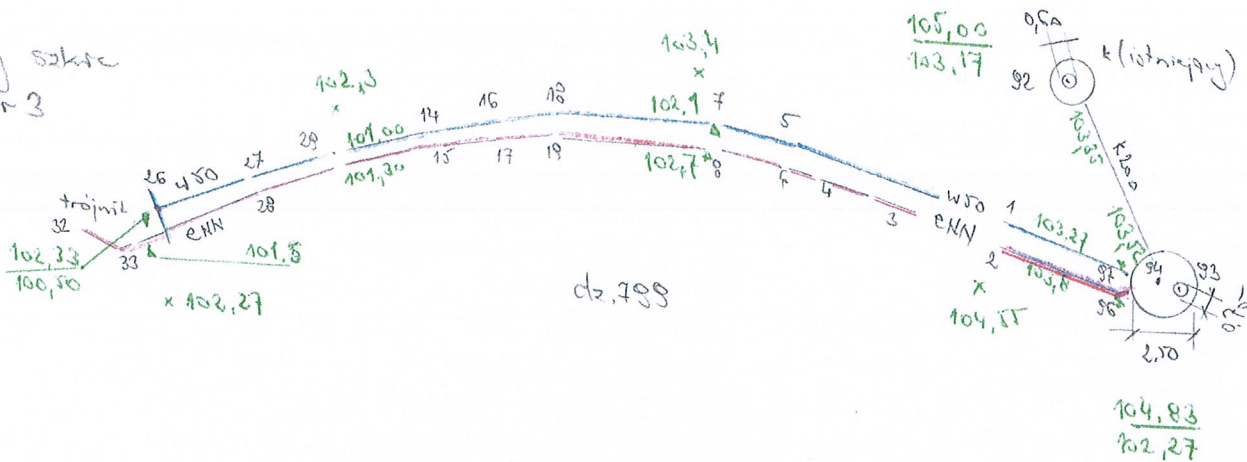

GEODETA UPRAWNIONY
DARIUSZ KŁONIECKI
Stary Żagań 59, tel. 0602582909
68-111 MIODNICA
Nr upr. 9412 Regon 970132590

	1	2	3	4	5	6	7	8
A								
B								
C								
D								
E								

Nazwa lub symbol obiektu: działka 799 (park)				Rodzaj pracy: pomiar powykonawczy sieci kanalizacyjnej, wód, eNN	
	Data	Imię i nazwisko (wykonawcy) Podpis	województwo lubuskie	Usługi geodezyjne i Kartograficzne Dariusz Kłoniecki Stary Żagań 59 68-111 Miodnica G. 6640.366.2018	
Pomierzył	28.05 2018	Dariusz Kłoniecki <i>Kłoniecki</i>	powiat żagański		
Skartował	08.07 2018	Dariusz Kłoniecki <i>Kłoniecki</i>	Miasto Żagań	Szkic polowy	2
Sprawdził			ul. Szprotawska	Arkusz	441.144.1731

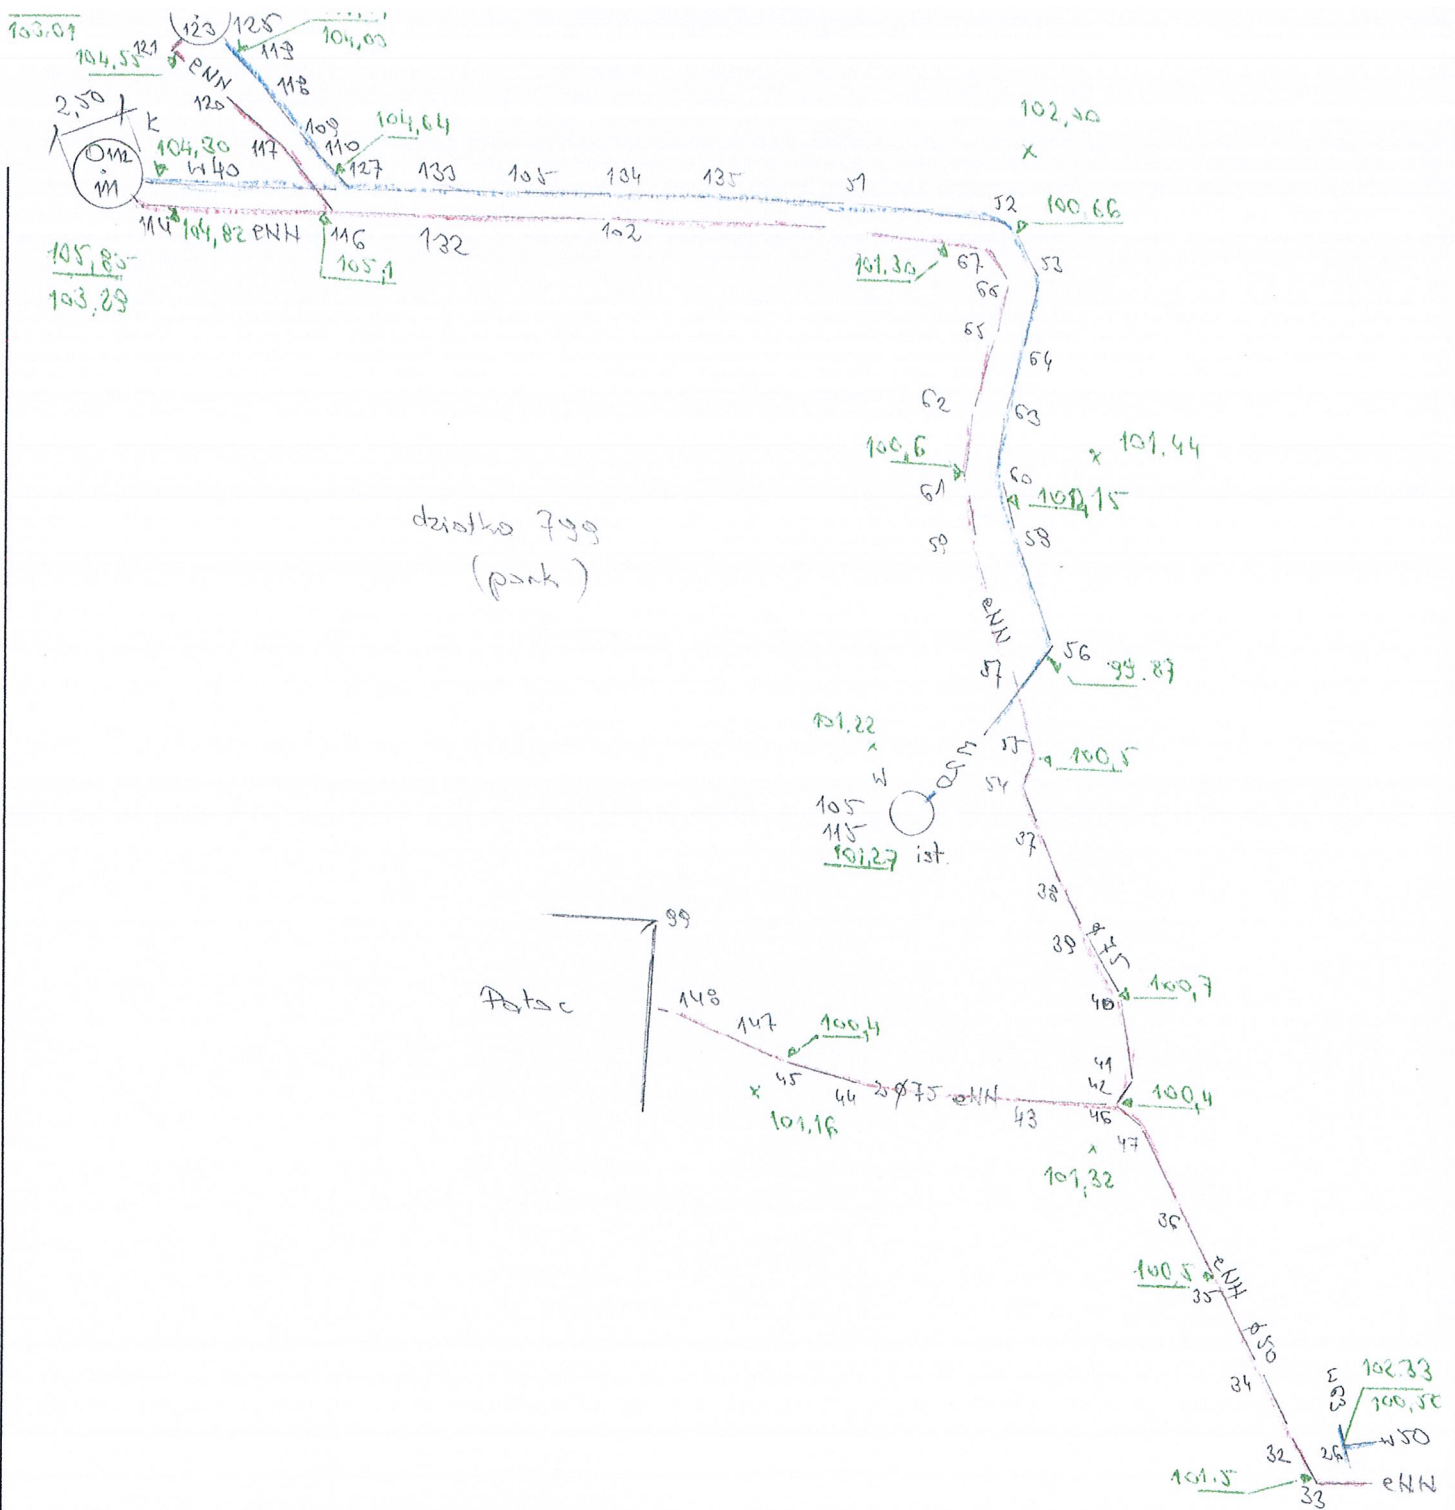

GEODETA UPRAWNIONY
DARIUSZ KLONIECKI
 Stary Żagań 59, tel. 0602582909
 68-111 MIODNICA
 Nr upr. 9412 Regon 970132590

	1	2	3	4	5	6	7	8
A								
B								
C								
D								
E								

Łączy szkice nr 2

Nazwa lub symbol obiektu: działka 799 (park)				Rodzaj pracy: pomiar powykonawczy sieci eNN	
	Data	Imię i nazwisko (wykonawcy) Podpis	województwo lubuskie	Usługi geodezyjne i Kartograficzne Dariusz Kłoniecki Stary Żagań 59 68-111 Miodnica	
Pomierzył	28.06 2018	Dariusz Kłoniecki	powiat żagański	G. 6640.366.2018	
Skartował	06.07 2018	Dariusz Kłoniecki	Miasto Żagań	Szkic polowy	3
Sprawdził			ul. Szprotawska	Arkusz	441.144.1731